


MAAFARU AIRPORT ELECTRICAL SINGLE LINE DIAGRAM

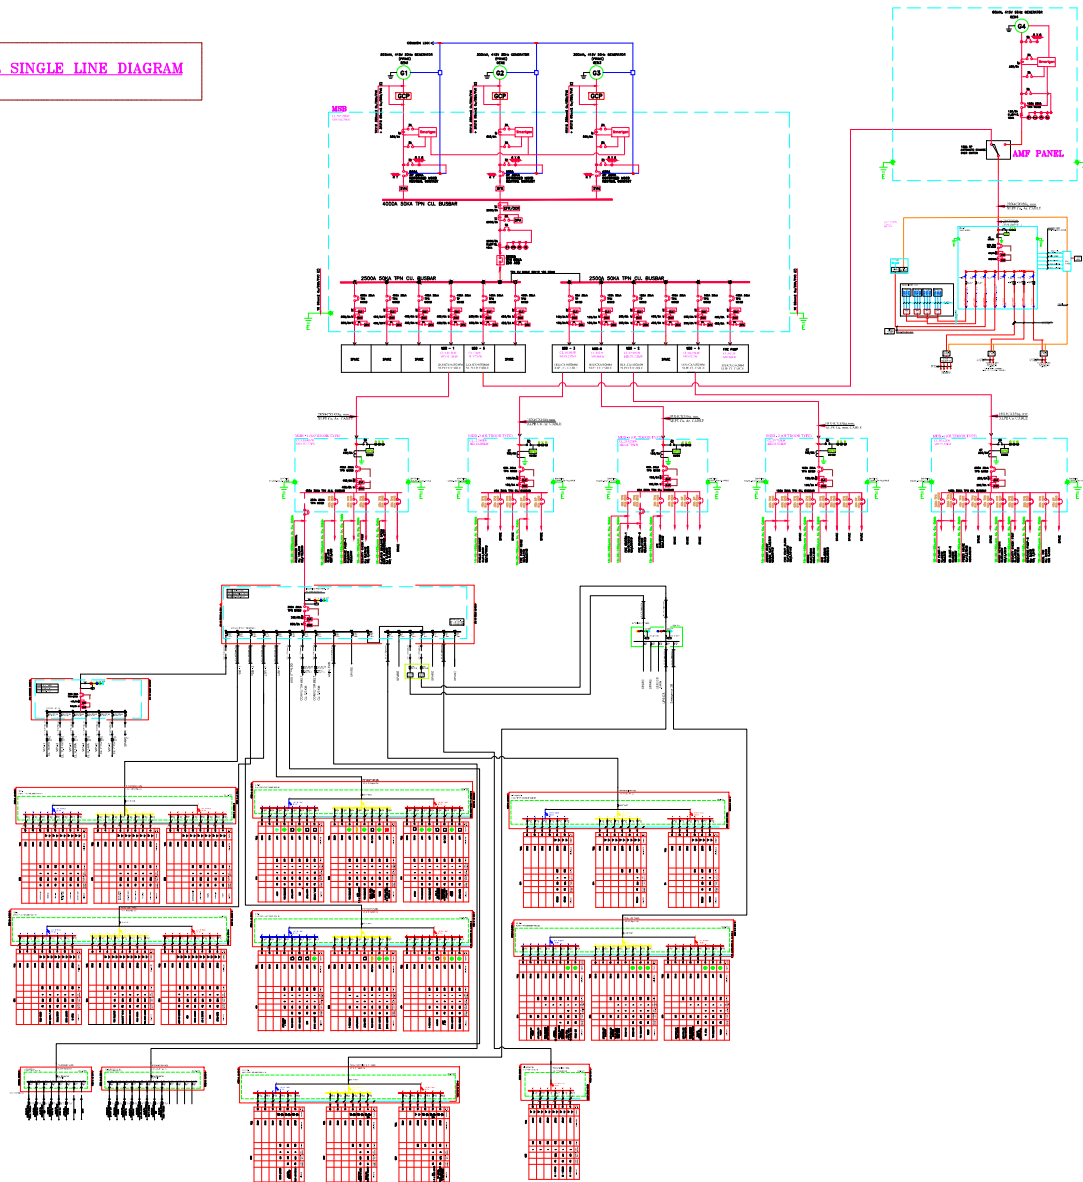

AS-BUILT

KEY PLAN




 CONSULTANT SIGNATURE

16-09-2019
 DATE

APPROVAL OF REGIONAL AIRPORT MALDIVES DATE

REFERENCE CONSTRUCTION DRAWING NUMBER	REV
T1713-TOS-32000-EL-DW-0001	A5

AS-BUILT	
Description	Date
AS-BUILT	16/09/2011

N. MAAFARU AIRPORT

Drawing Title: MAIN SINGLE LINE DIAGRAM

Employer:

REGIONAL AIRPORTS
MINISTRY OF TOURISM



Funder:



مستودع أبوظبي للتنمية
ABU DHABI FUND FOR DEVELOPMENT

Contractor:

 TUFF

Consultant:

 **HOCHTIEF**
INDIA

Supervision & Management Consultant:



Issue: AB	Date: SEP-2019	Pages: 01Aof 10
-----------	----------------	-----------------

Scale: NTS	Paper: A3
------------	-----------

DWG #: T1713-TOS-32000-EL-DW-0001A